

場内整備工事の実施状況

(平成26年度)

(平成27年3月末見込)

工 事 内 容		備 考
【場内整備工】		
跡地整形	1式	完了
土工（盛土）	45,000m ³	完了
排水工	1式	H27完了予定
中央沢設置	1式	H27完了予定
法面緑化工	7,200m ²	完了
管理用道路工	1,245m	完了
地下水涵養工 （雨水貯留池、浸透枡）	1式	浸透枡、選別ヤード跡地の雨水貯留池土工は完了 雨水貯留池（選別ヤード跡地）の法面遮水工・浸透枡 及び小型雨水貯留池はH27完了予定
【地下水浄化対策工】		
揚水井戸設置等	24箇所	揚水井戸16箇所掘削完了 （うち2箇所はポンプ据付完了・揚水開始） 揚水井戸掘削8箇所、ポンプ据付22箇所はH27完了予定
【仮施設解体撤去工】		
選別施設解体	1式	完了
硫化水素処理施設解体 （浸出水貯留槽含む）	1式	完了
洗車設備解体	1式	完了



（参考）年度別工事内容（H27～H34）

施工年度	工 事 内 容	備 考
H27	排水工（一部）、中央沢設置、雨水貯留池、揚水井戸設置（一部）、注水井戸設置	
H29	追加対策工（揚水井戸、注水井戸等）	H28中間評価により、必要に応じて実施
H33	防災調整池撤去・流末整備	
	場外西沢水路等整備	
H34	浸出水処理施設撤去	
	浸出水貯留池撤去	
	処理水放流管撤去	
	浸出水導水管撤去	
	雨水排水路（階段水路）撤去、自然沢復旧	
	鉛直遮水壁撤去（一部）	
	雨水貯留池撤去	
	揚水井戸等撤去・閉塞	

平成26年度の工事实施状況

県境不法投棄現場平面図 縮尺 1:2,500

青森県三戸郡田子町大字茂市字川倉ノ上地内

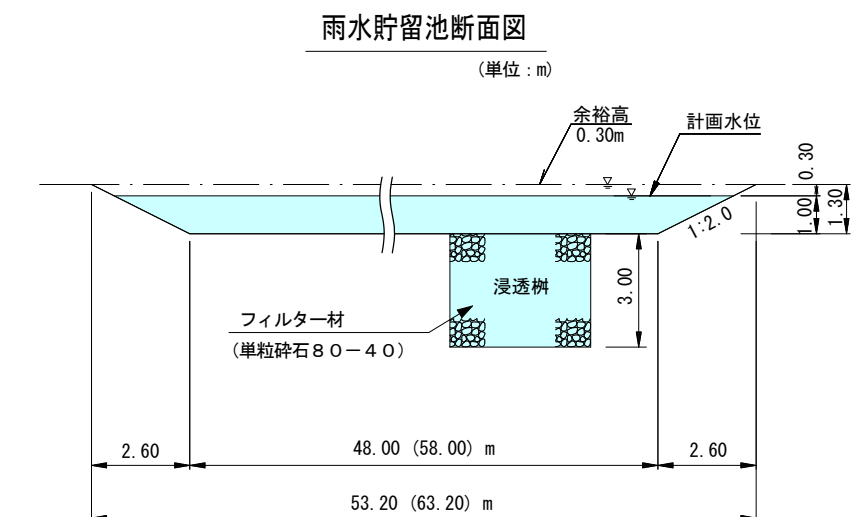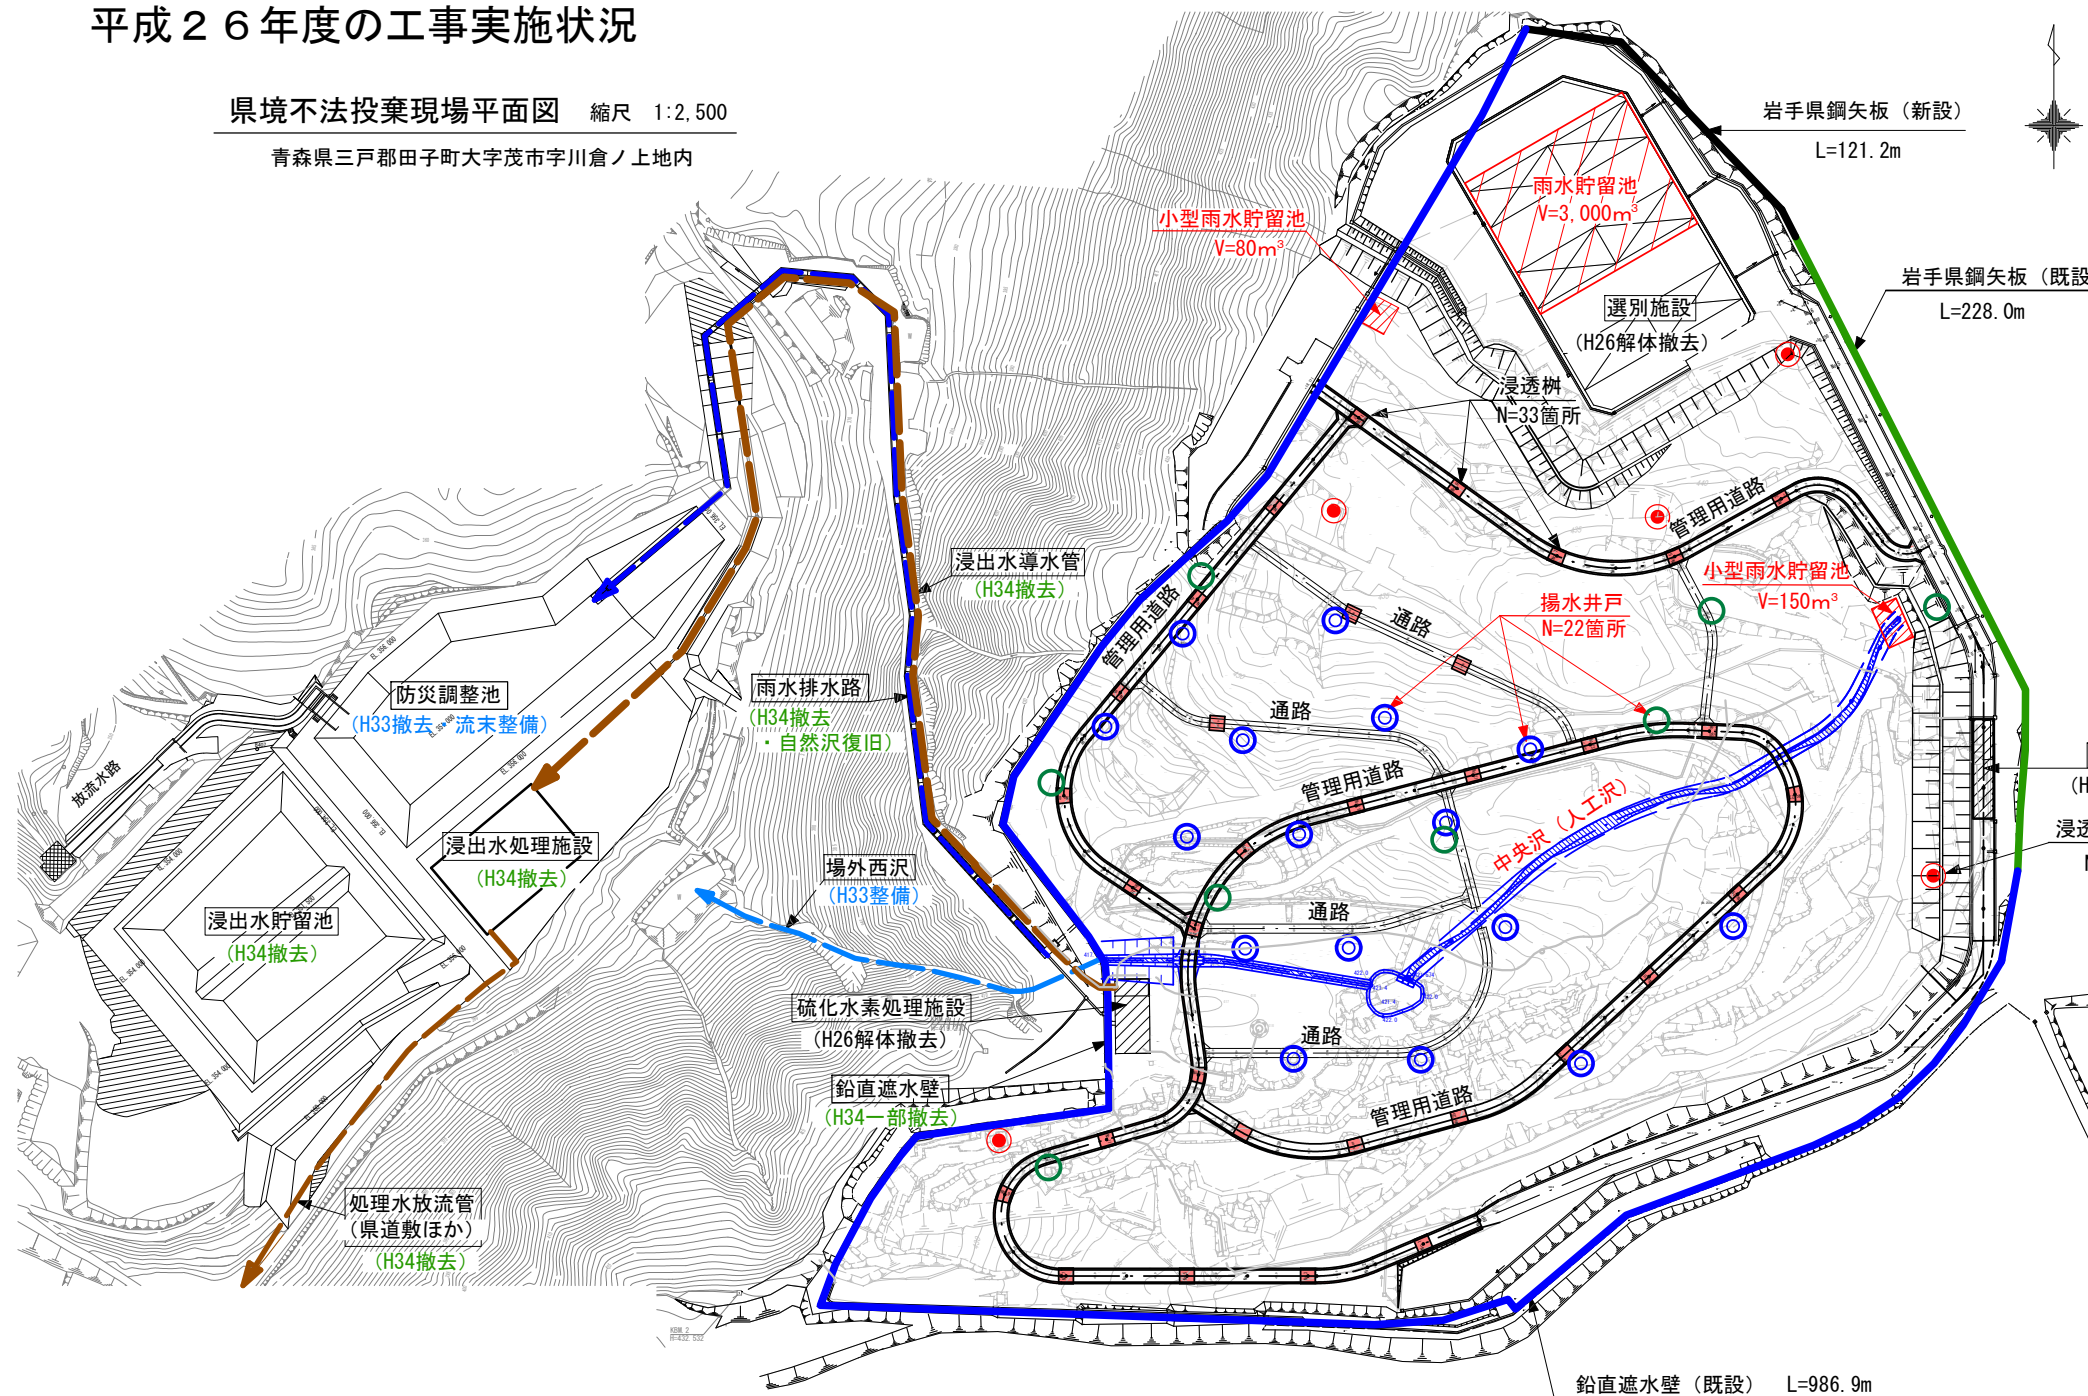


- 新設揚水井戸 (第1帯水層) 8箇所
- ◎ 新設揚水井戸 (第2帯水層) 16箇所
- 合計 24箇所
- 浸透樹 33箇所
- 浸透樹 (つぼ穴利用) 5箇所

※赤字は、平成27年度完了予定


地下排水工構造図

(単位: m)

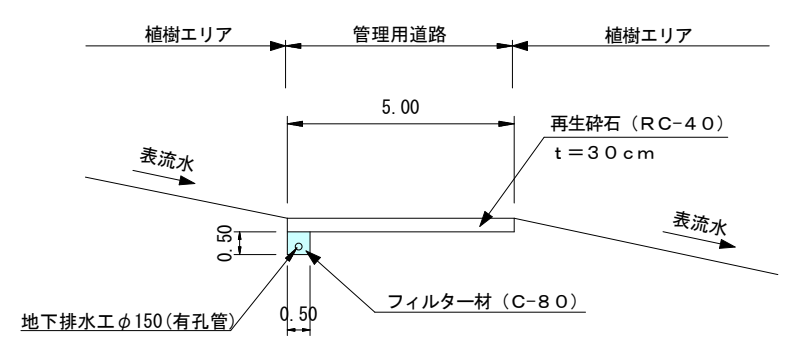

浸透樹構造図

(単位: m)

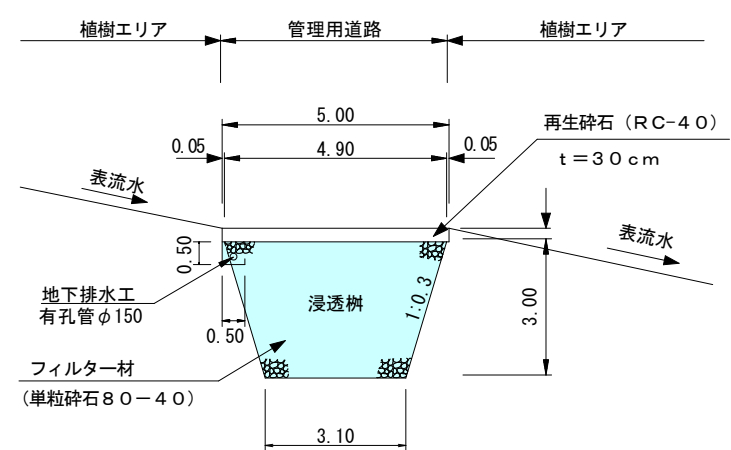

浸透樹施工写真

